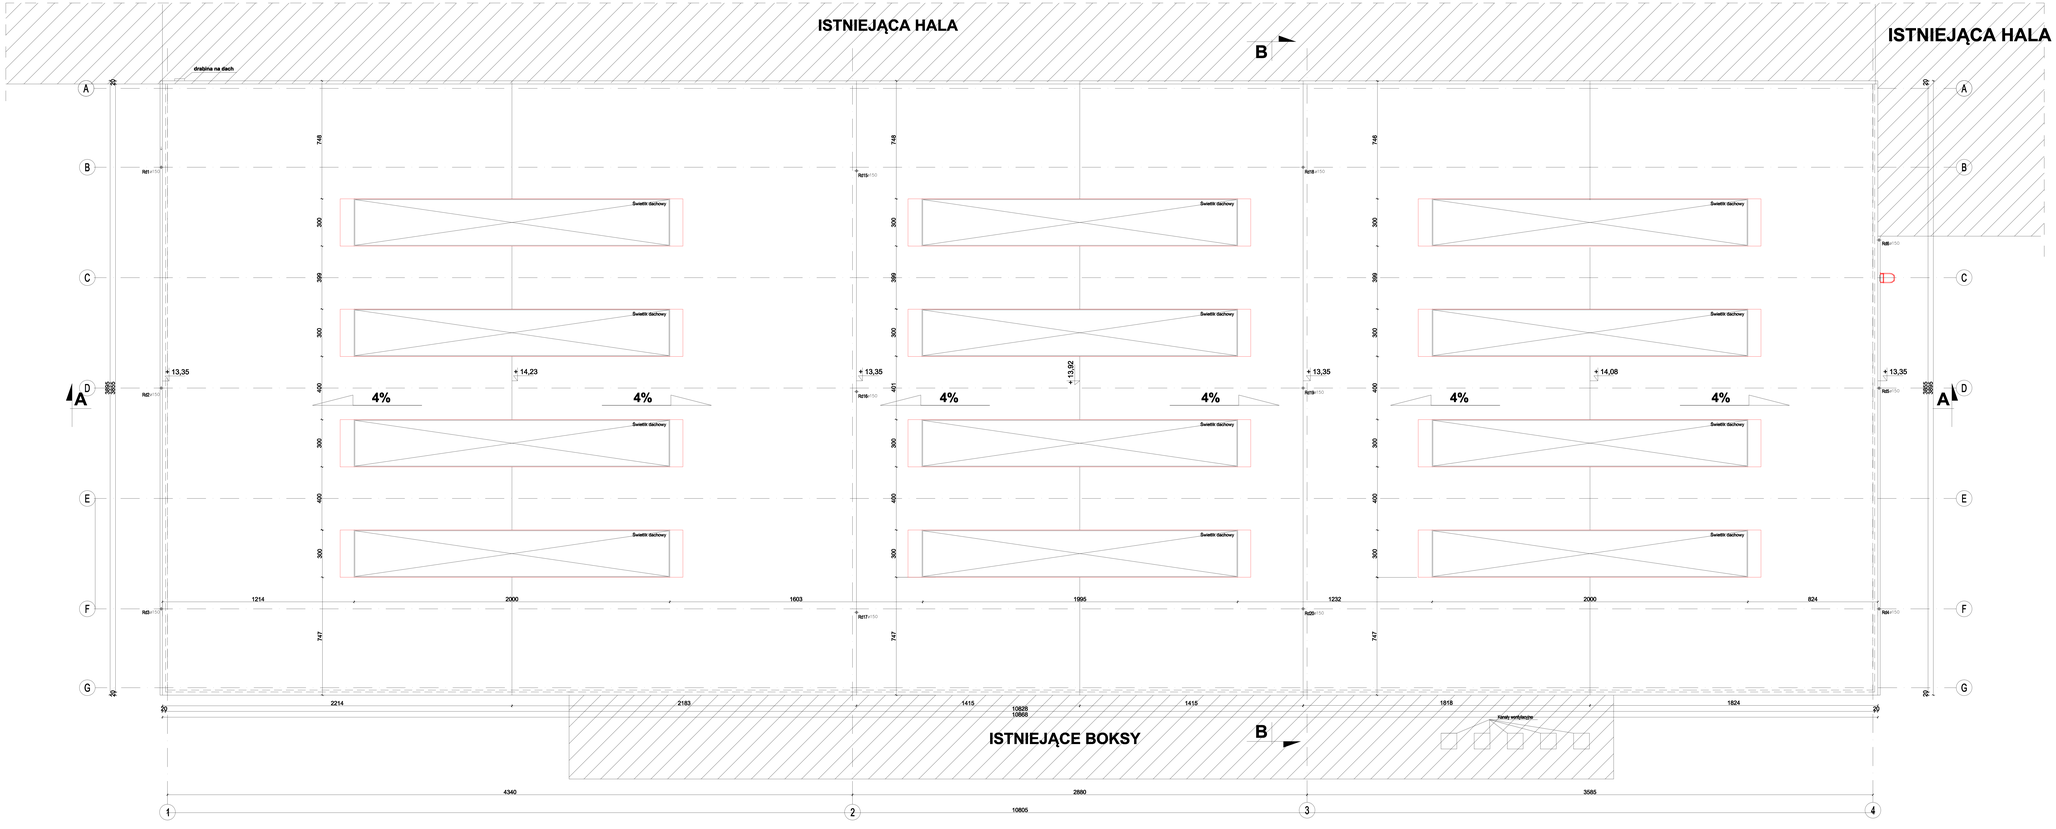

RZUT DACHU SKALA 1:100

ISTNIEJĄCY OBIEKT

UWAGI:
1.NIE SKALOWAĆ WYMIARÓW Z RYSUNKU.
2.WYMIARY NALEŻY SPRAWDZAĆ NA BUDOWIE W NATURZE.

RADKOM SP. Z O.O.
26-600 Radom
ul. Wiśnia 76


ROZBUDOWA BUDYNKU HALI SORTOWNICZEJ
NA TERENIE FUNKCJONUJĄCEGO ZAKŁADU ZUOK

ARCHITEKTURA
Radom, ul. Wiśnia , dz. nr. 3/4, 3/5
ARCHITEKTURA
mgr inż.arch. Dorota Zameńska
mgr inż.arch. Agnieszka Popow
RZUT DACHU
GRUDZIEŃ 2018
1:100
15019-PB-04-AR-RI04
6

LIDER
EKO TECH WARSZAWA Sp. z o.o.
ul. Kleczewska 47, 01-826 Warszawa

POPOFF STUDIO
Przemysław Popow
ul. Zabłocewska 40/40, 62 - 030 Luboń

