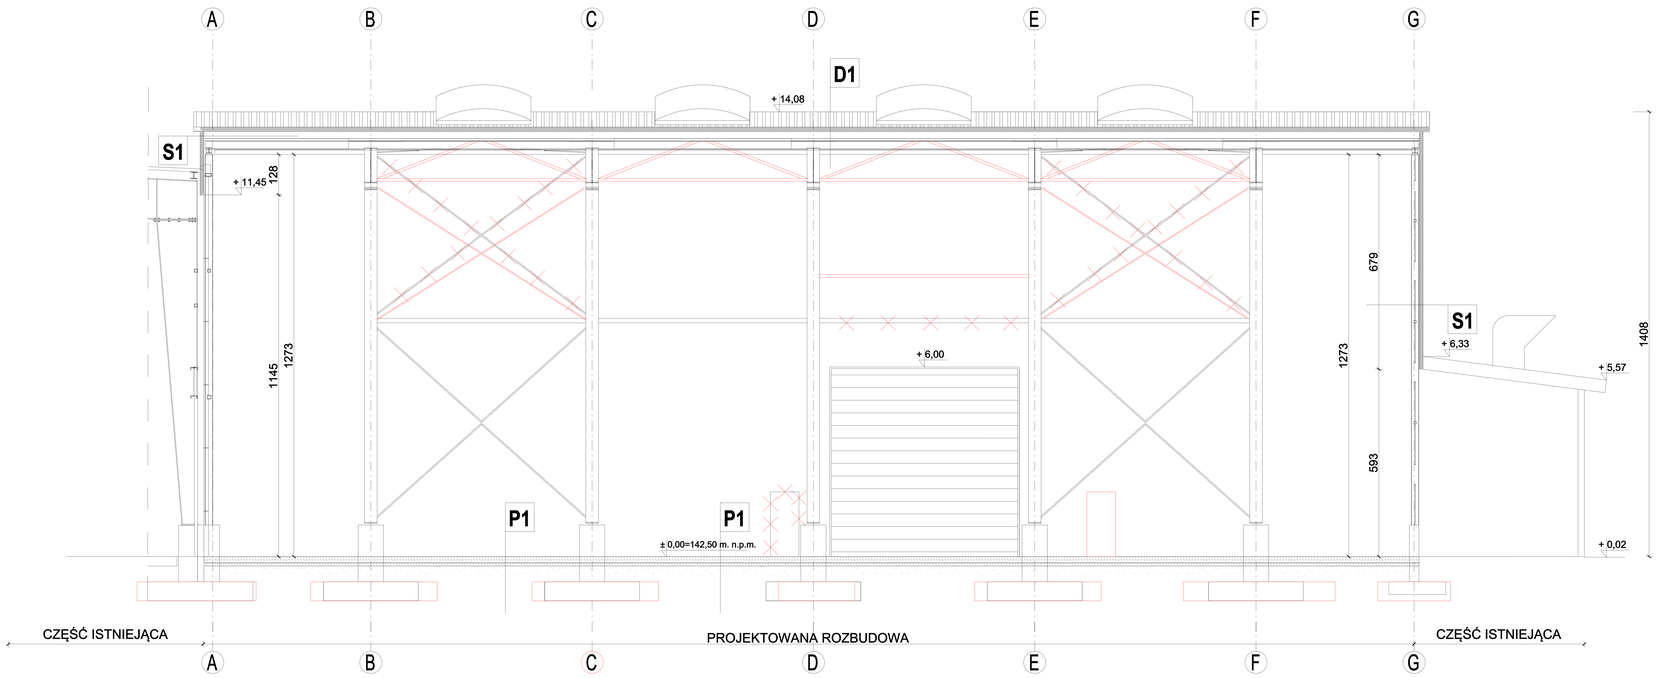

P1 POSADZKA

1 warstwa trudnościeralna/ zmywalna
2 beton posadzkowy klasy c30/37 modyfikowany dodatkami kompozytowymi (włókna stalowe 25kg/m³)
3 warstwa poślizgowa folia PEHD gr.0.2mm
4 beton podkładowy klasy min. C8/10 gr.10cm
5 Izolacja posadzki folia PEHD gr. 2mm
6 stabilizacja betonowa Rm 5.0 MPA 25cm (pospółka o zagęszczeniu Is>0.97)

S1 ŚCIANA ZEWNĘTRZNA

1 ściana z płyty poliuretanowej gr.12cm
2 konstrukcja wg projektu konstrukcyjnego

P1 POSADZKA

1 posadzka przemysłowa z betonu B25 gr. 20 cm
2 2 x folia
3 beton B10 gr.10cm
4 podsypka piaskowa gr.30 cm
5 grunt rodzimy

D1 DACH

1 membrana PCV
2 płyta PIR gr. 12cm
3 paroizolacja
4 blacha trapezowa T 60
5 płatwie stalowe
6 konstrukcja stalowa

PRZEKRÓJ B-B SKALA 1:100

UWAGI:

1.NIE SKALOWAĆ WYMIARÓW Z RYSUNKU.
2.WSZYSTKIE WYMIARY POWINNY BYĆ SPRAWDZONE W NATURZE.
3.RYSUNEK WINIEN BYĆ ANALIZOWANY W POŁĄCZENIU Z ODNOŚNYMI RYSUNKAMI BRANŻOWYMI.
4. WSZYSTKIE OZNACZENIA DRZWI PODANO W ŚWIETLE WYMIARÓW OŚCIEŻNIC

wykonawca, inżynier kontraktu

"INO.BA.-HALE" Sp.z o.o.
ul. Stanisławowska 133, 26-600 Radom
tel/fax (048) 366 14 40
www.noahale.pl e-mail: biuro@noahale.pl

inwestor

RADKOM SP. Z O.O.
26-600 Radom
ul. Witosa 76

projektant

4MZ PRACOWNIA ARCHITEKTONICZNA
MARCIN ZAGDAŃSKI
ul. Żwirki i Wigury 26/33, 26-600 Radom
www.4mz.pl e-mail: pracownia4mz@o2.pl
NIP: 7962466520
REGON: 146314082

obiekt

ROZBUDOWA BUDYNKU HALI SORTOWNICZEJ
NA TERENIE FUNKCJONUJĄCEGO ZAKŁADU ZUOK

schemat : orientacja:

Branża: ARCHITEKTURA Rodzaj dokumentacji: PROJEKT BUDOWLANY

Adres: Radom, ul . Witosa , dz. nr. 3/4, 3/5,

Temat opracowania: ARCHITEKTURA

Projektant:	mgr inż.arch. Marcin Zagdański	Nr uprawnień	BUP/ROKO/51/2004/2006 MA 1924
Zespół projektowy:			
Sprawdzający:	mgr inż.arch. Sylwester Piętak		MA/214/07

Tytuł rysunku: PRZEKRÓJ B-B

Data: GRUDZIEŃ 2016 Skala: 1:100

Nr projektu: 16019-PB-04-AB-R04 Nr arkusza: 8 Nr strony:

LIDER:
EKO TECH WARSZAWA Sp. z o.o.
ul. Kleczewska 47, 01-826 Warszawa

POPOFF STUDIO
Przemysław Popow
ul. Żabikowska 48/40, 62 - 030 Luboń

Inwestor:	RADKOM Sp. z o.o. 26-600 Radom, ul. Witosa 76				
Obiekt:	Rozbudowa i przebudowa budynku hali sorotwniczej na terenie funkcjonującego zakładu ZUOK				
Lokalizacja:	Jednostka ewid. Radom, Obręb Wincentów, działka nr ewid. 3/4, 3/5				
Nazwa rys.:	HALA SORTOWNI ODPADÓW				PRZEKRÓJ B-B
Branża:	ARCHITEKTONICZNA	Specjalność / Nr uprawnień			Podpis
Projektował:	mgr inż. arch. Dorota Zamelska	OKK/UpB/25/2005			
Sprawdził:	**mgr inż. arch.** Maria Mytykowska	WP-0150 18/88/Pw			
NR PROJEKTU:	P_RADOM_2017	SKALA:	1 : 100	STADIUM:	DOKUMENTACJA POWYKONAWCZA
REWIZJA:	-	DATA:	06. 2018	NR RYSUNKU:	DP_8